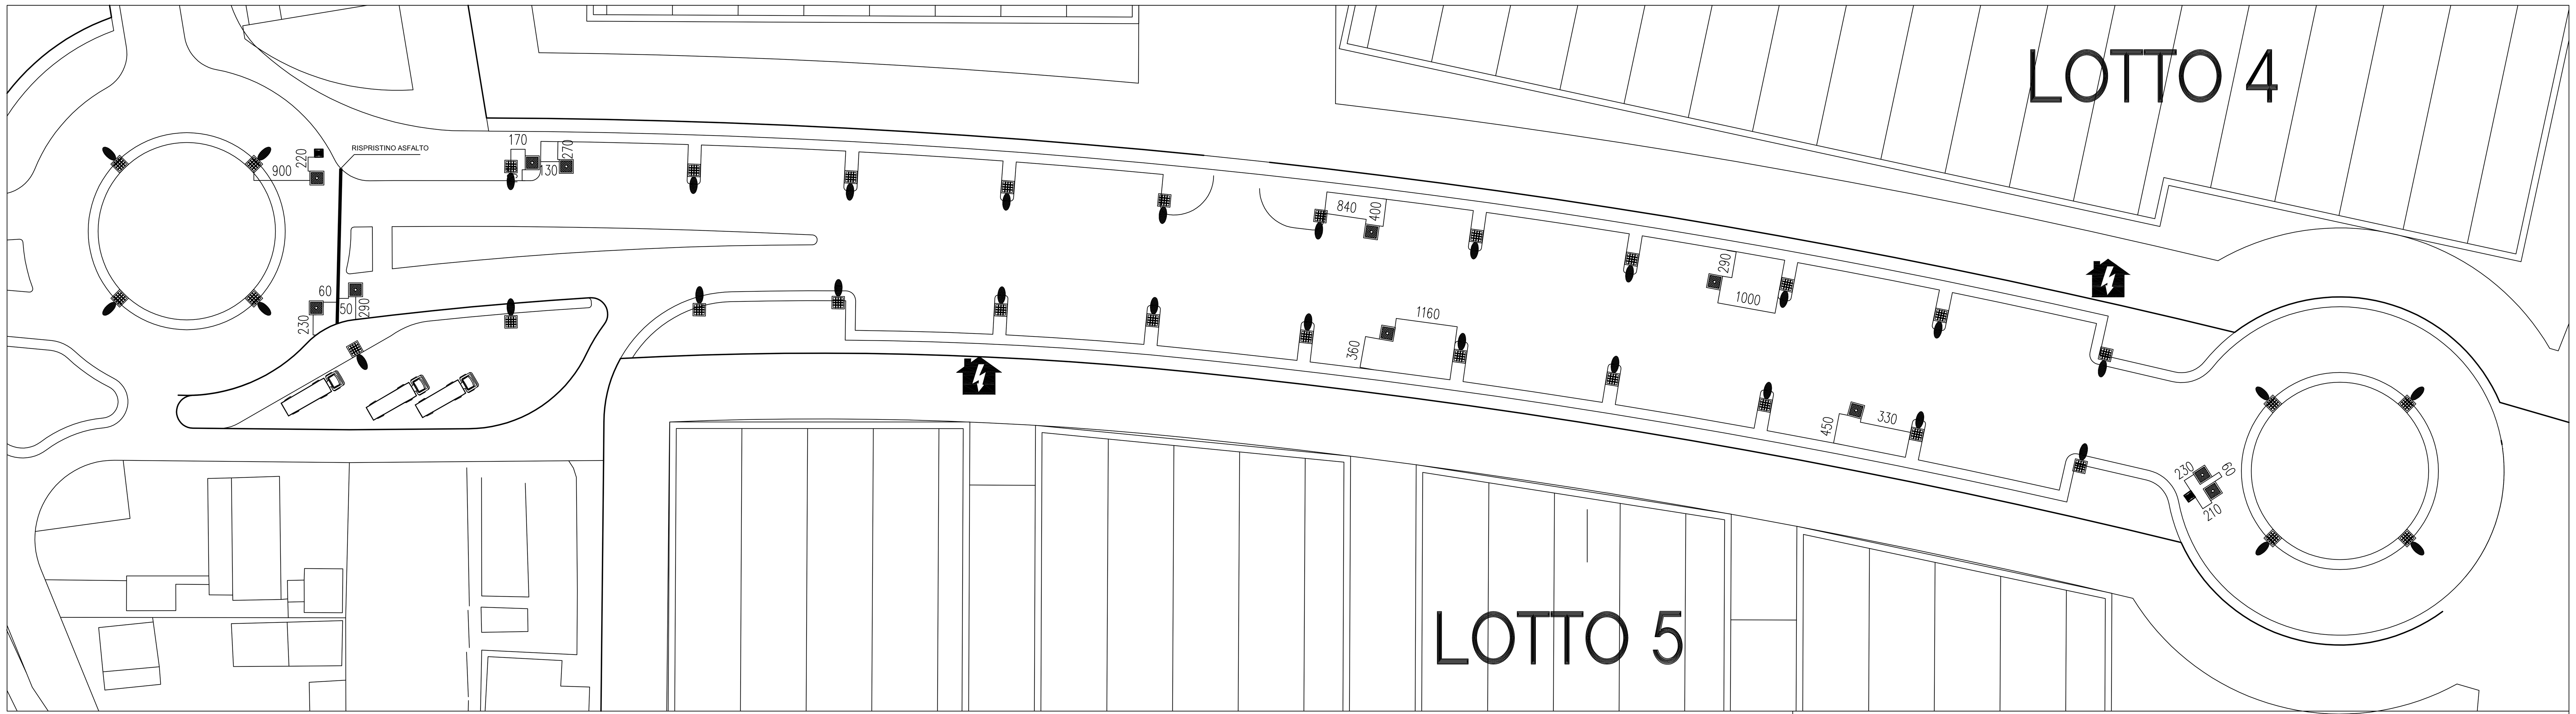

N.B.: LE MISURE ESPRESSE SON IN CENTIMETRI.

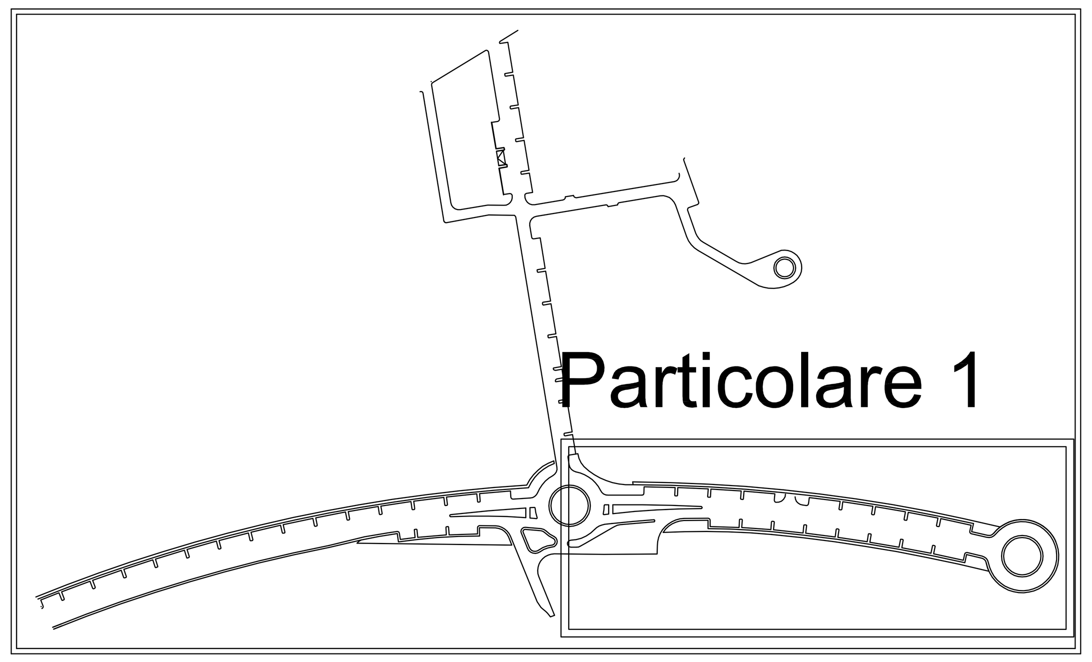

LEGENDA

CABINA PREFABBRICATA COME DA DISPOSIZIONI ENEL

POZZETTO INTERRATO CON CHIUSINO IN GHISA 1000 X 1000 X 1000

APPARECCHIO ILLUMINANTE POSTO SU PALO

COMUNE DI NICHELINO

PERUCCA S.r.l.
IMPIANTI TECNOLOGICI ED EDILIZIA
Via C. Miglietti 47 Germagnano (TO)

PROGETTO ESECUTIVO

SVILUPPO INVESTIMENTI TERRITORIO Srl
GALLERIA S. FEDERICO N° 16
10121 TORINO

IMPIANTO DISTRIBUZIONE ENEL
PARTICOLARE QUOTATO N°1

Progettisti :

AS BUILT

MEDIA POLIS
STUDIO MEDIAPOLIS s.r.l.
Via della Rocca n. 21-10123 TORINO
Tel. 011/812.78.37 - Fax 011/812.79.19
Internet: http://www.gruppomediapolis.com
E-Mail: studio@gruppomediapolis.com

L'Impresa
PERUCCA SRL VIA C. MIGLIETTI 47 GERMAGNANO (TO)

Scala 1:100	tavola n°	commessa
Data 15 SETTEMBRE 2009	ENEL.DWG	06-H-43
File		